


Примечание.

1. Исполнительный план трубопроводов см. Лист – 1
2. Исполнительный продольный профиль трубопроводов см. Лист – 2, Лист – 3, Лист – 4, Лист – 5.
3. Исполнительную монтажную схему трубопроводов см. Лист – 6.
4. От границы производства работ (конец проходного канала КЛ 240×240) до Уг. 4 трубопроводы уложены в два яруса:
 - а) 1^{ый} ярус - водоводы, 2^{ой} ярус - воздуховоды
 - б) см. сечение 1 – 1

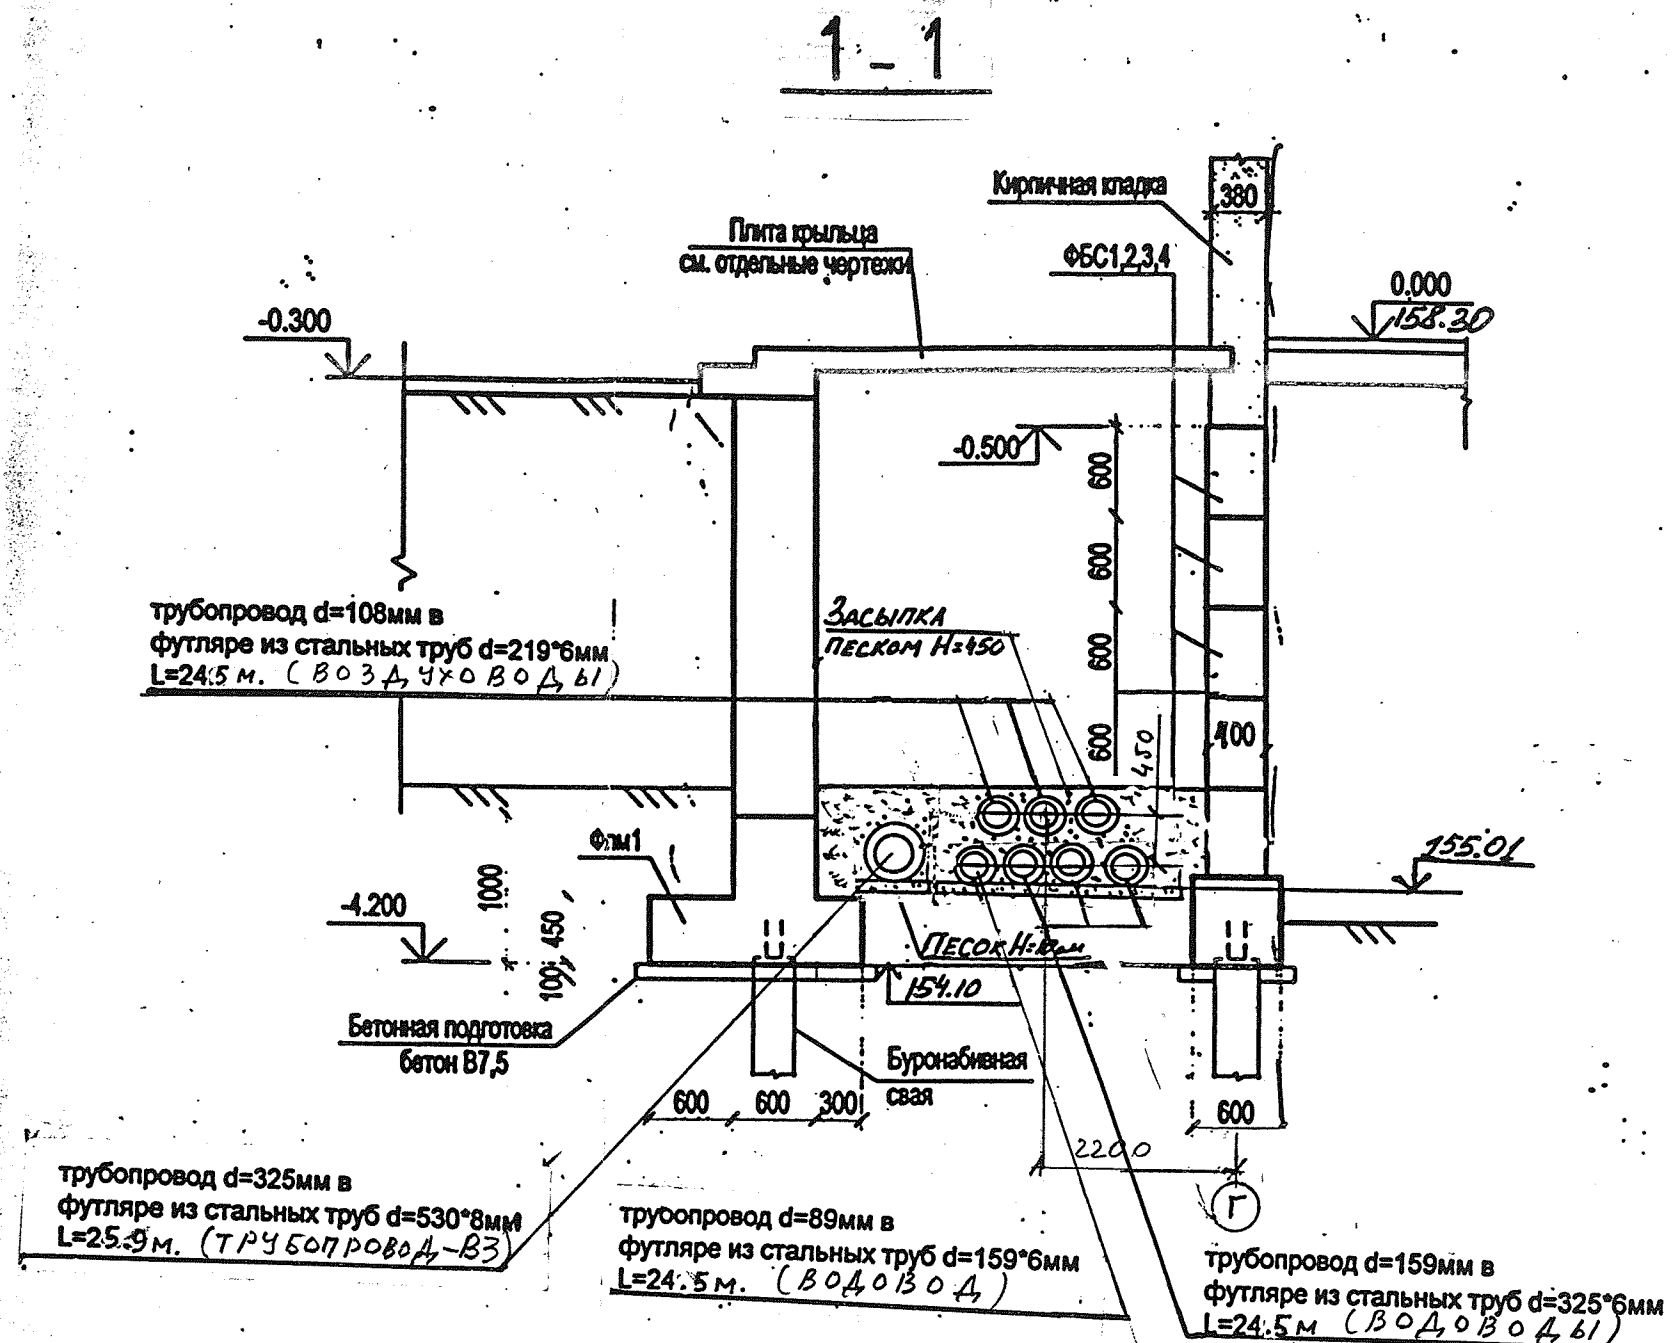

| | | | |
|--------------|--|-----------------|-------------------|
| Заказчик | ООО «Ренонс» | | |
| Генподрядчик | ООО «Авенир К» | | |
| Субподрядчик | ООО «Сибтранспецстрой» | | |
| Объект | Спортивно – Оздоровительный Комплекс «Бобровый Лог» в Свердловском районе г. Красноярск. Устройство системы искусственного снегообразования и водоснабжения склонов. Исполнительная монтажная схема трубопроводов ВС-1, ВС-2 (2С), ВС-3 (2В), ВС-4 (2А) (подземная прокладка) | | |
| Гл. инженер | Сюзев А. И. | К-во листов – 6 | |
| Прораб | Полков А. Н. | Лист – 6 | |
| Геодезист | Корзун В. Е. | Масштаб – б/м. | |
| | | | Дата 17.10.2005г. |